




"Lietzenseepark Bestand Dezember 2014 (schwarz-weiß)"
 "Lietzenseepark Entwicklungsplan Oktober 2015 (rot)"

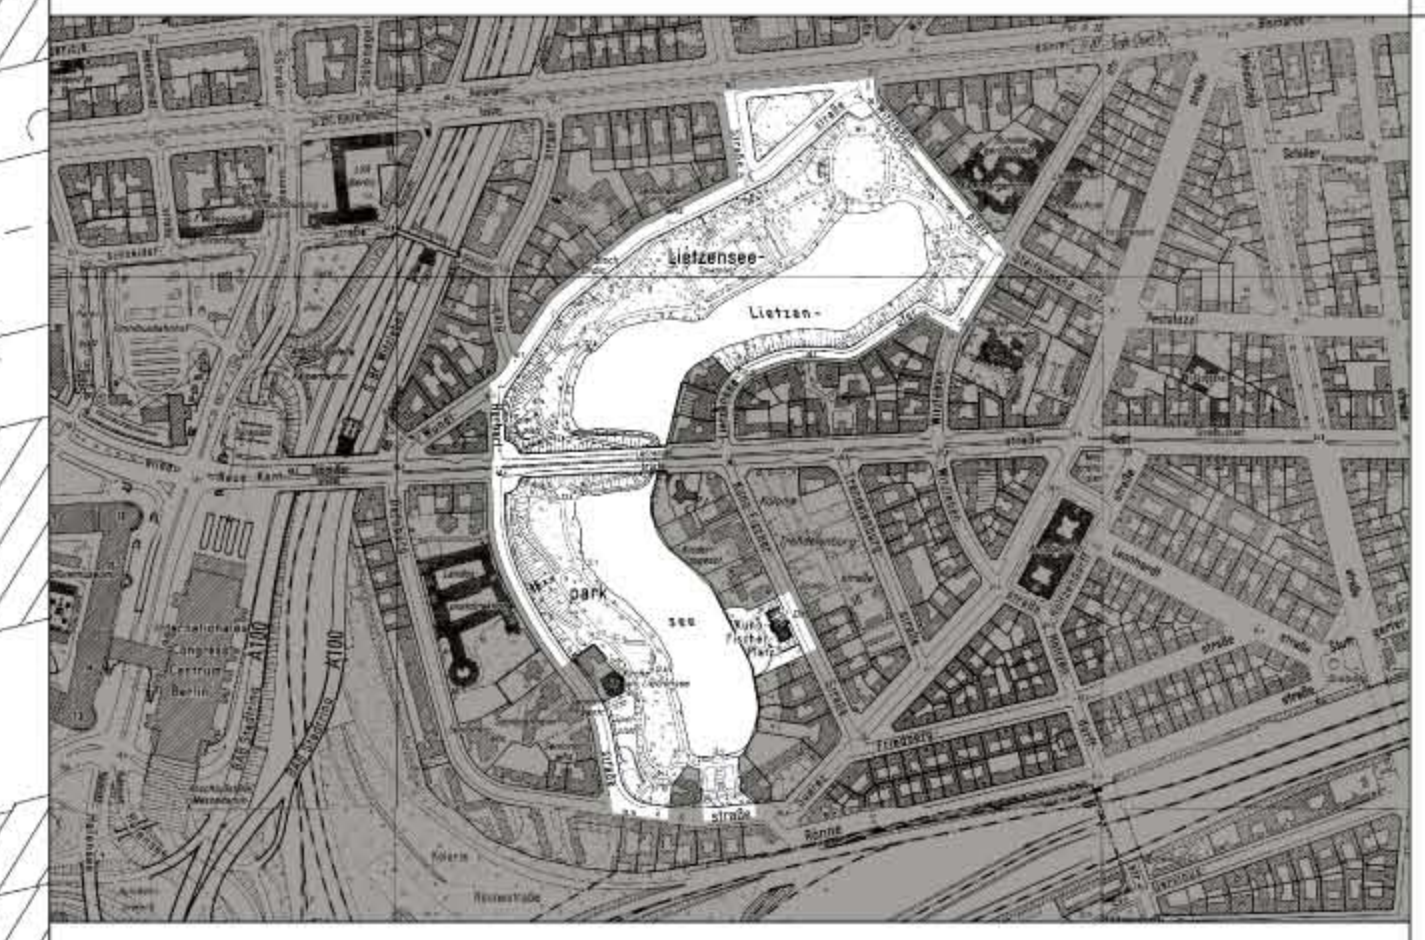

**Parkpflegewerk
 Lietzenseepark Charlottenburg**

Lietzenseepark Südteil
 Überlagerung Bestandsplan / Entwicklungsplan M 1 : 500

Auftraggeber:
 Bezirksamt Charlottenburg - Wilmersdorf von Berlin
 Umwelt- und Naturschutzamt
 Straßen- und Grünflächenamt, Fachbereich Grün

Landesdenkmalamt Berlin
 Fachbereich Gartendenkmalpflege

Dr. Dietmar Land
 Hochwildpfad 15
 14169 Berlin
 030 - 68810909
 0163 - 1909438
 mail@dr-land.de

Oktober 2015 Planzeichnung: holger@steinbach-berlin.de