

- ZZ 1
Be- und Entladen
Ein- und Aussteigen frei
- ZZ 2
mit Parkschein oder
Bewohnerparkausweis
für Zone 29
Mo- Fr 19 bis 24h
Sa 13-24 h
So 9 - 24 h
- ZZ 3
mit Parkschein oder
Bewohnerparkausweis
für Zone 29
9-24 h
- ZZ 4
mit Parkschein oder
Bewohnerparkausweis
für Zone 29
Mo- Sa 16 bis 24h
u. So 9 - 24 h
- ZZ 5
Mo bis Sa 8 -16 h
Be- und Entladen
Ein- und Aussteigen frei
- ZZ 6
mit Parkschein oder
Bewohnerparkausweis
für Zone 29
Mo- Fr 17 bis 24 h
Sa u. So 9 - 24 h
- ZZ 7
Mo bis Fr
7 -17 h
Be- und Entladen
Ein- und Aussteigen frei
- ZZ 8
Mo bis Fr 8 - 19 h
Sa 9 - 13 h
Be- und Entladen
Ein- und Aussteigen frei
- ZZ 9
Mo bis Fr 16 - 24 h
Sa 13 - 24 h
So 9 - 24 h
Bewohner mit Parkausweis
für Zone 29 frei
- ZZ 10
Mo bis Fr 8 - 16 h
Sa 8 - 13 h
Be- und Entladen
Ein- und Aussteigen frei
- ZZ 11
9 - 24 h
Bewohner mit Parkausweis
für Zone 29 frei
- ZZ 12
Mo - Sa
8 - 19 h
- ZZ 13
Be- und Entladen
Ein- und Aussteigen frei
- ZZ 14
Mo -Sa
7-17 h
- ZZ 15
Gehweg-
schäden
- ZZ 16
Keine Wendemög-
lichkeit für Lkw

| | | | |
|--------------------------|------------------------------------|------------------------------------|-------------------|
| Projekt | Fahrradstraße Tucholskystr. | | |
| Projekt-Nr. | 23.020 | Maßstab | 1:250 |
| Projekt- beschreibung | zw. Torstr. u. Oranienburger Str. | Blatt-Nr. | 2 |
| | Verkehrszeichenplan | Datum | 28.06.2023 |
| Format | Din A 3 | Name | |
| Auftrag- nehmer | | Datei VZP_Tucholskystr_2 von 6.cdr | |

Bezirksamt Mitte von Berlin
Straßen- und Grünflächenamt

Zeichenerklärung:

- Z 205 vorhandene Markierung / Beschilderung
- ~~Z 205~~ vorhandene Markierung / Beschilderung abordnen / entfernen
- / Z 205 geplante Markierung / Beschilderung
- roter Punkt = geplanter Sperrpfosten Z 600-60
grüner Ring = 0,5 m Schrammbord
gelber Ring = 0,25 m Sicherheitsabstand
- vorhandenen Absperrpfosten ausbauen

Hinweise:

- Bestand ist nicht vollumfänglich dargestellt (Gehwegüberfahren, Abläufe, Verkehrszeichen)!
- Plangrundlagen sind keine Vermessungen.
- Plangrundlagen:**
Straßenbefahrung 2014



| | |
|--|---|
| ZZ 1 Be- und Entladen Ein- und Aussteigen frei | ZZ 8 Mo bis Fr 8 - 19 h Sa 9 - 13 h Be- und Entladen Ein- und Aussteigen frei |
| ZZ 2 mit Parkschein oder Bewohnerparkausweis für Zone 29 Mo- Fr 19 bis 24h Sa 13-24 h So 9 - 24 h | ZZ 9 Mo bis Fr 16 - 24 h Sa 13 - 24 h So 9 - 24 h Bewohner mit Parkausweis für Zone 29 frei |
| ZZ 3 mit Parkschein oder Bewohnerparkausweis für Zone 29 9-24 h | ZZ 10 Mo bis Fr 8 - 16 h Sa 8 - 13 h Be- und Entladen Ein- und Aussteigen frei |
| ZZ 4 mit Parkschein oder Bewohnerparkausweis für Zone 29 Mo- Sa 16 bis 24h u. So 9 - 24 h | ZZ 11 9 - 24 h Bewohner mit Parkausweis für Zone 29 frei |
| ZZ 5 Mo bis Sa 8 - 16 h Be- und Entladen Ein- und Aussteigen frei | ZZ 12 Mo - Sa 8 - 19 h |
| ZZ 6 mit Parkschein oder Bewohnerparkausweis für Zone 29 Mo- Fr 17 bis 24 h Sa u. So 9 - 24 h | ZZ 13 Be- und Entladen Ein- und Aussteigen frei |
| ZZ 7 Mo bis Fr 7 - 17 h Be- und Entladen Ein- und Aussteigen frei | ZZ 14 Mo -Sa 7-17 h |
| | ZZ 15 Gehweg- schäden |
| | ZZ 16 Keine Wendemög- lichkeit für Lkw |

Zeichenerklärung:

- Z 205 vorhandene Markierung / Beschilderung
- Z 205 vorhandene Markierung / Beschilderung abordnen / entfernen
- Z 205 geplante Markierung / Beschilderung
- roter Punkt = geplanter Sperrpfosten Z 600-60
- grüner Ring = 0,5 m Schrammbord
- gelber Ring = 0,25 m Sicherheitsabstand
- vorhandenen Absperrpfosten ausbauen

Hinweise:

Bestand ist nicht vollumfänglich dargestellt (Gehwegüberfahren, Abläufe, Verkehrszeichen)!


Plangrundlagen sind keine Vermessungen.

Plangrundlagen:

Straßenbefahrung 2014

| | | | |
|----------------------------------|------------------------------------|------------------|------------------------------|
| Projekt | Fahrradstraße Tucholskystr. | | |
| Projekt-Nr. | 23.020 | Maßstab | 1:250 |
| Projekt- beschreibung | zw. Torstr. u. Oranienburger Str. | Blatt-Nr. | 4 |
| | Verkehrszeichenplan | Datum | 28.06.2023 |
| Format | Din A 3 | Name | |
| Auftrag- nehmer | | Datei | VZP_Tucholskystr_4 von 6.cdr |

Bezirksamt Mitte von Berlin
Straßen- und Grünflächenamt

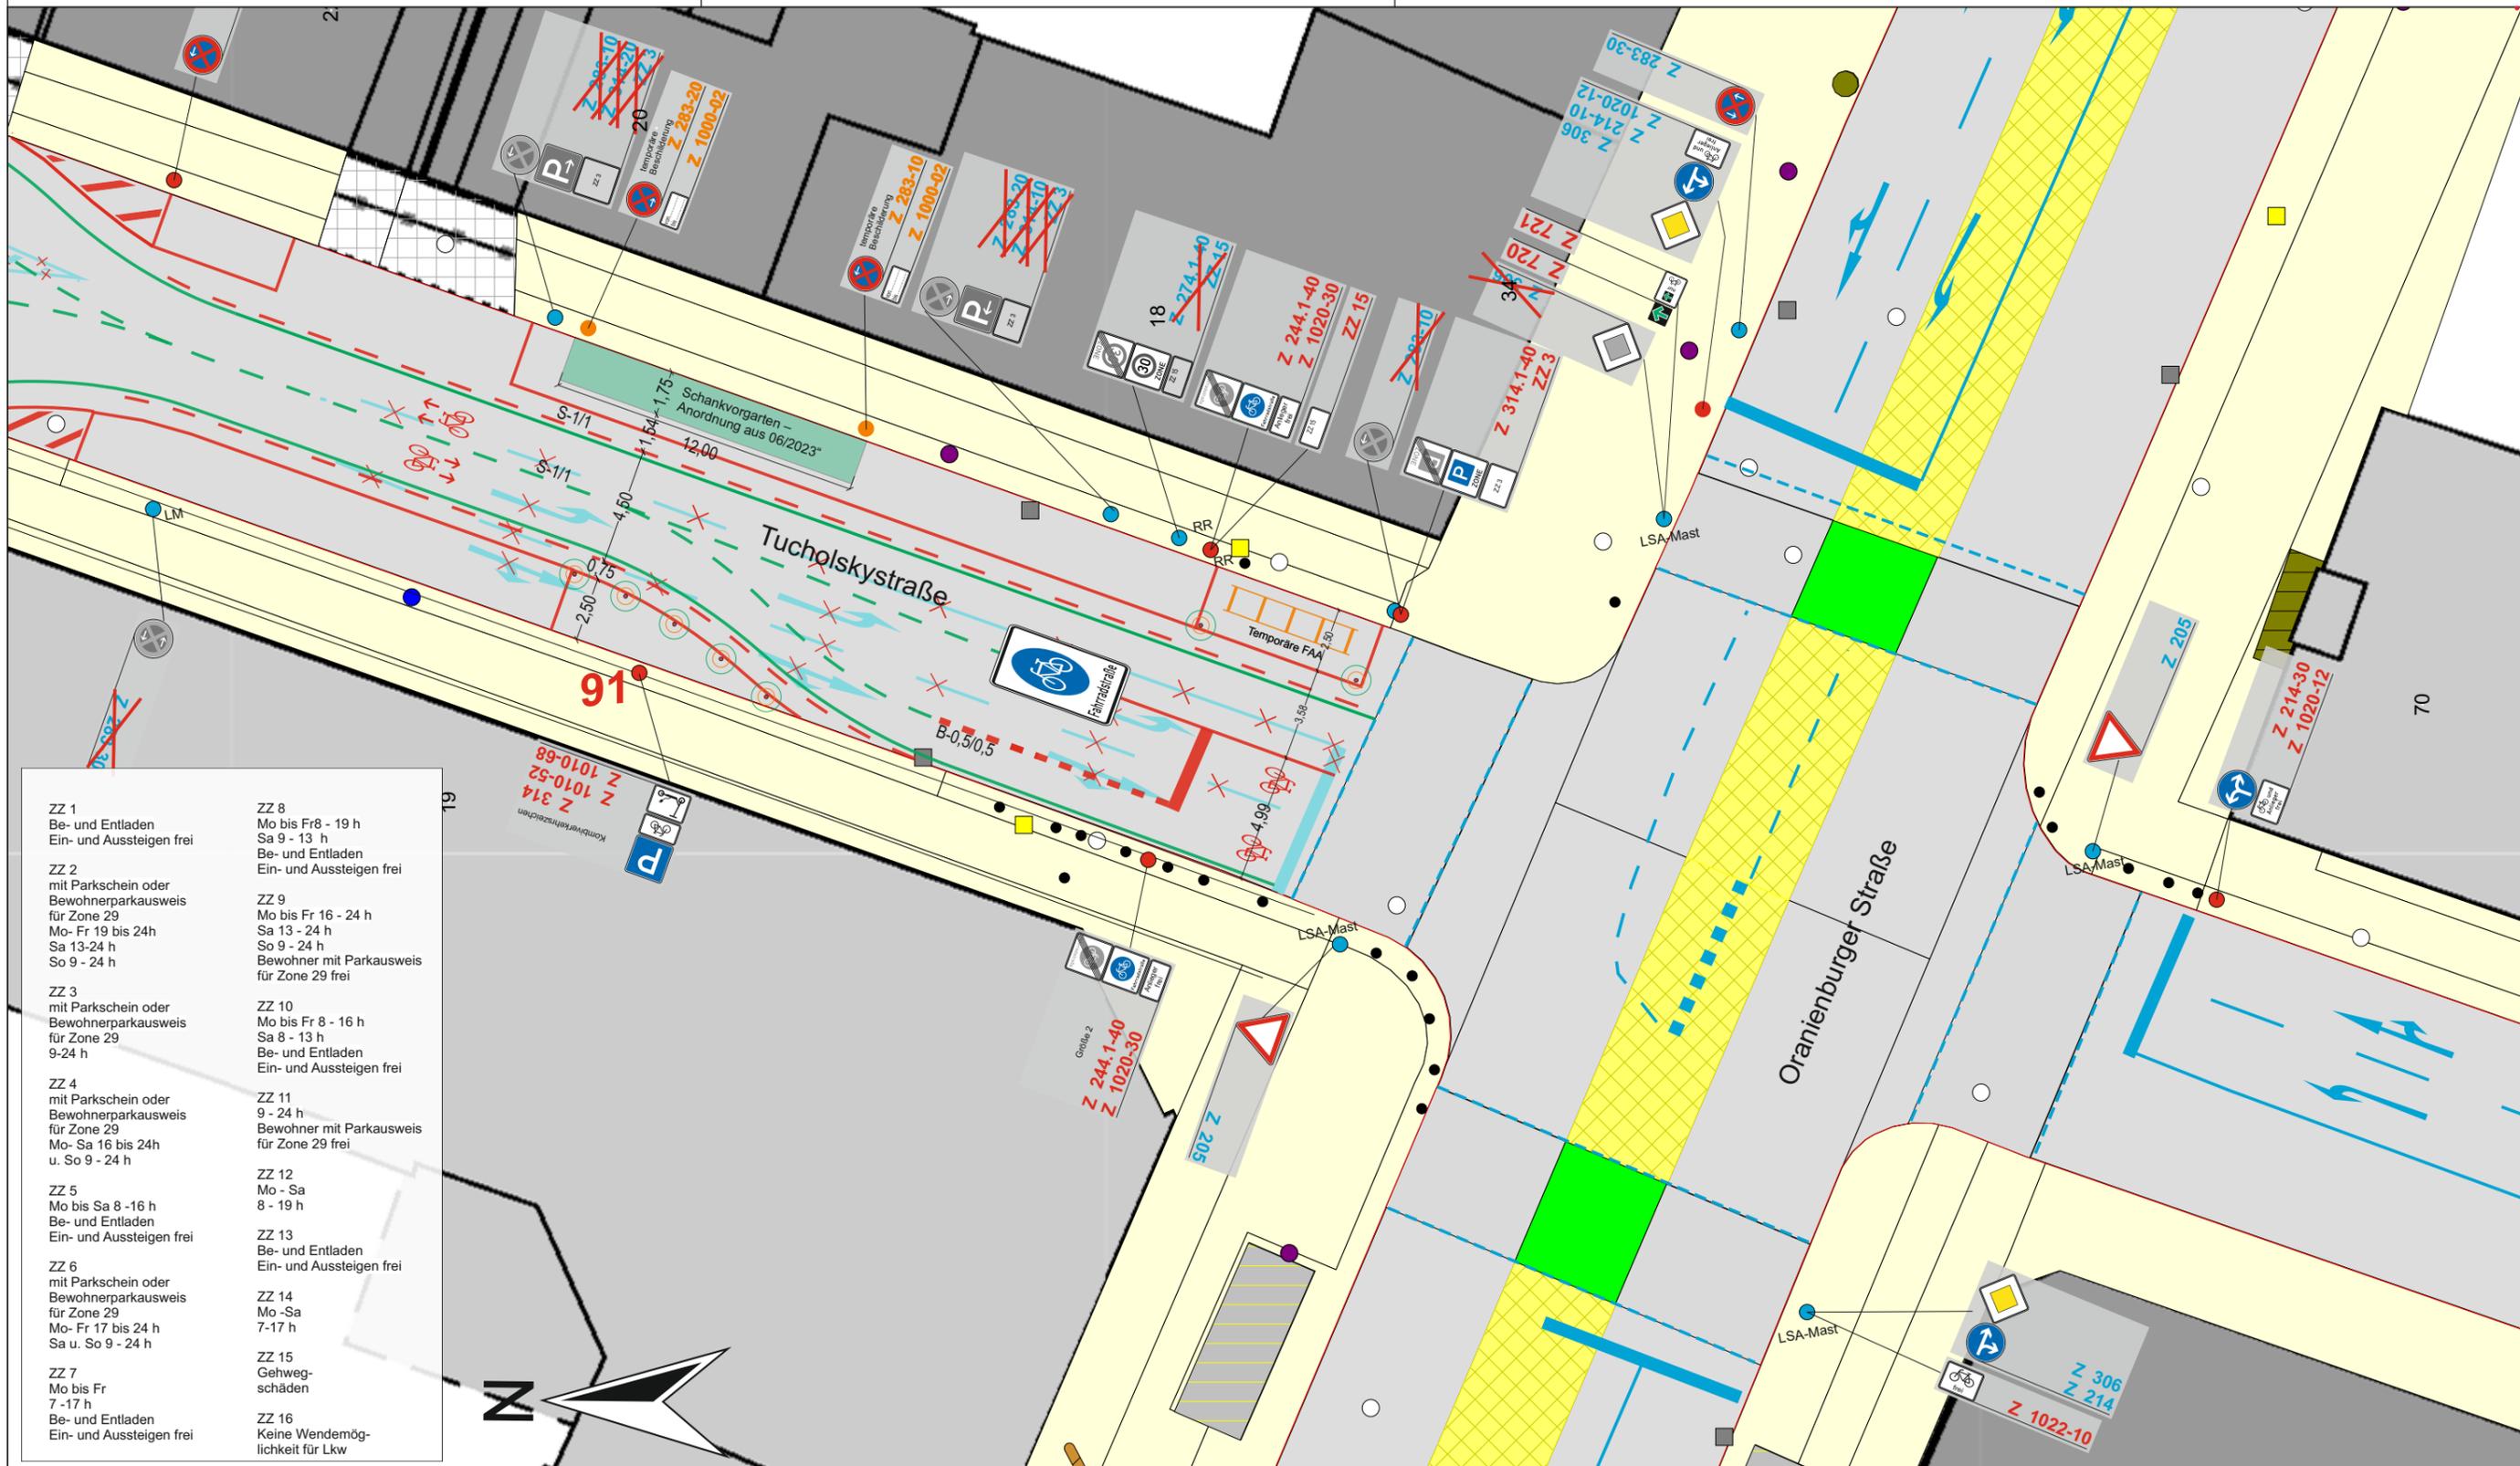

- | | |
|---|--|
| ZZ 1 Be- und Entladen Ein- und Aussteigen frei | ZZ 8 Mo bis Fr 8 - 19 h Sa 9 - 13 h Be- und Entladen Ein- und Aussteigen frei |
| ZZ 2 mit Parkschein oder Bewohnerparkausweis für Zone 29 Mo- Fr 19 bis 24h Sa 13-24 h So 9 - 24 h | ZZ 9 Mo bis Fr 16 - 24 h Sa 13 - 24 h So 9 - 24 h Bewohner mit Parkausweis für Zone 29 frei |
| ZZ 3 mit Parkschein oder Bewohnerparkausweis für Zone 29 9-24 h | ZZ 10 Mo bis Fr 8 - 16 h Sa 8 - 13 h Be- und Entladen Ein- und Aussteigen frei |
| ZZ 4 mit Parkschein oder Bewohnerparkausweis für Zone 29 Mo- Sa 16 bis 24h u. So 9 - 24 h | ZZ 11 9 - 24 h Bewohner mit Parkausweis für Zone 29 frei |
| ZZ 5 Mo bis Sa 8 - 16 h Be- und Entladen Ein- und Aussteigen frei | ZZ 12 Mo - Sa 8 - 19 h |
| ZZ 6 mit Parkschein oder Bewohnerparkausweis für Zone 29 Mo- Fr 17 bis 24 h Sa u. So 9 - 24 h | ZZ 13 Be- und Entladen Ein- und Aussteigen frei |
| ZZ 7 Mo bis Fr 7 - 17 h Be- und Entladen Ein- und Aussteigen frei | ZZ 14 Mo - Sa 7-17 h |
| | ZZ 15 Gehweg- schäden |
| | ZZ 16 Keine Wendemög- lichkeit für Lkw |

Zeichenerklärung:

- Z 205 vorhandene Markierung / Beschilderung
- ~~Z 205~~ vorhandene Markierung / Beschilderung abordnen / entfernen
- / Z 205 geplante Markierung / Beschilderung
- roter Punkt = geplanter Sperrpfosten Z 600-60
grüner Ring = 0,5 m Schrammbord
gelber Ring = 0,25 m Sicherheitsabstand
- vorhandenen Absperrpfosten ausbauen

Hinweise:

Bestand ist nicht vollumfänglich dargestellt
(Gehwegüberfahren, Abläufe, Verkehrszeichen)!

Plangrundlagen sind keine Vermessungen.




Plangrundlagen:

Straßenbefahrung 2014

| | | | |
|--------------------------|------------------------------------|-----------|------------------------------|
| Projekt | Fahrradstraße Tucholskystr. | | |
| Projekt-Nr. | 23.020 | Maßstab | 1:250 |
| Projekt- beschreibung | zw. Torstr. u. Oranienburger Str. | Blatt-Nr. | 5 |
| | Verkehrszeichenplan | Datum | 28.06.2023 |
| Format | Din A 3 | Name | |
| Auftrag- nehmer | | Datei | VZP_Tucholskystr_5 von 6.cdr |

**Bezirksamt Mitte von Berlin
Straßen- und Grünflächenamt**



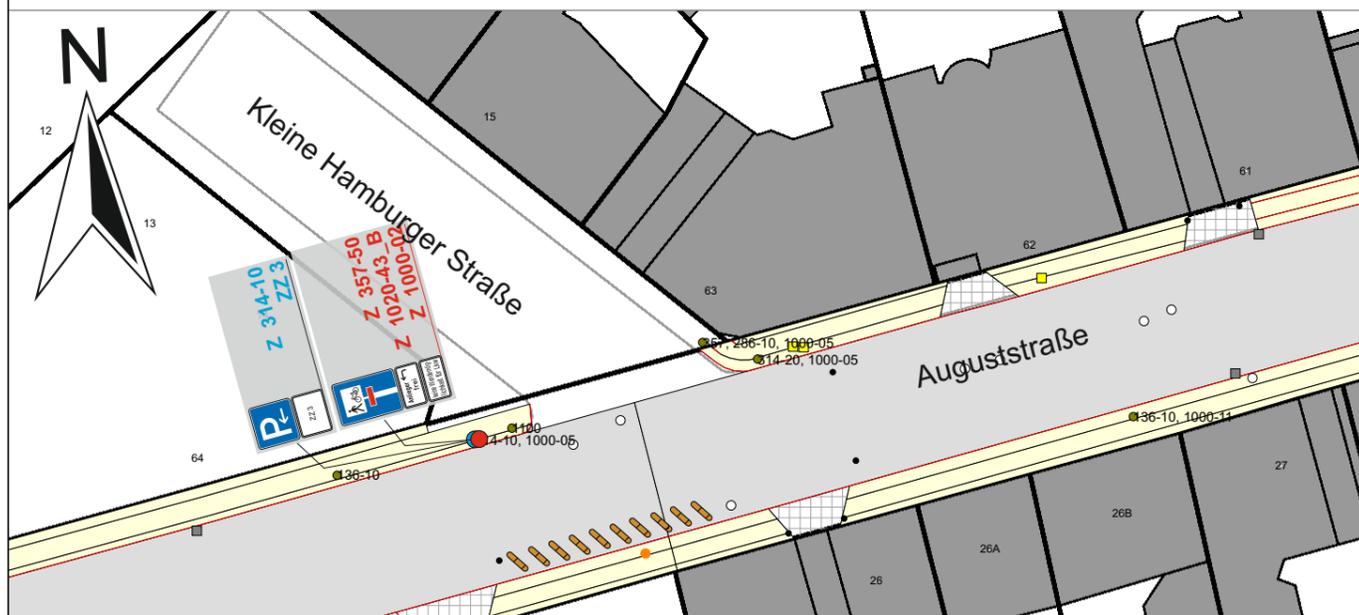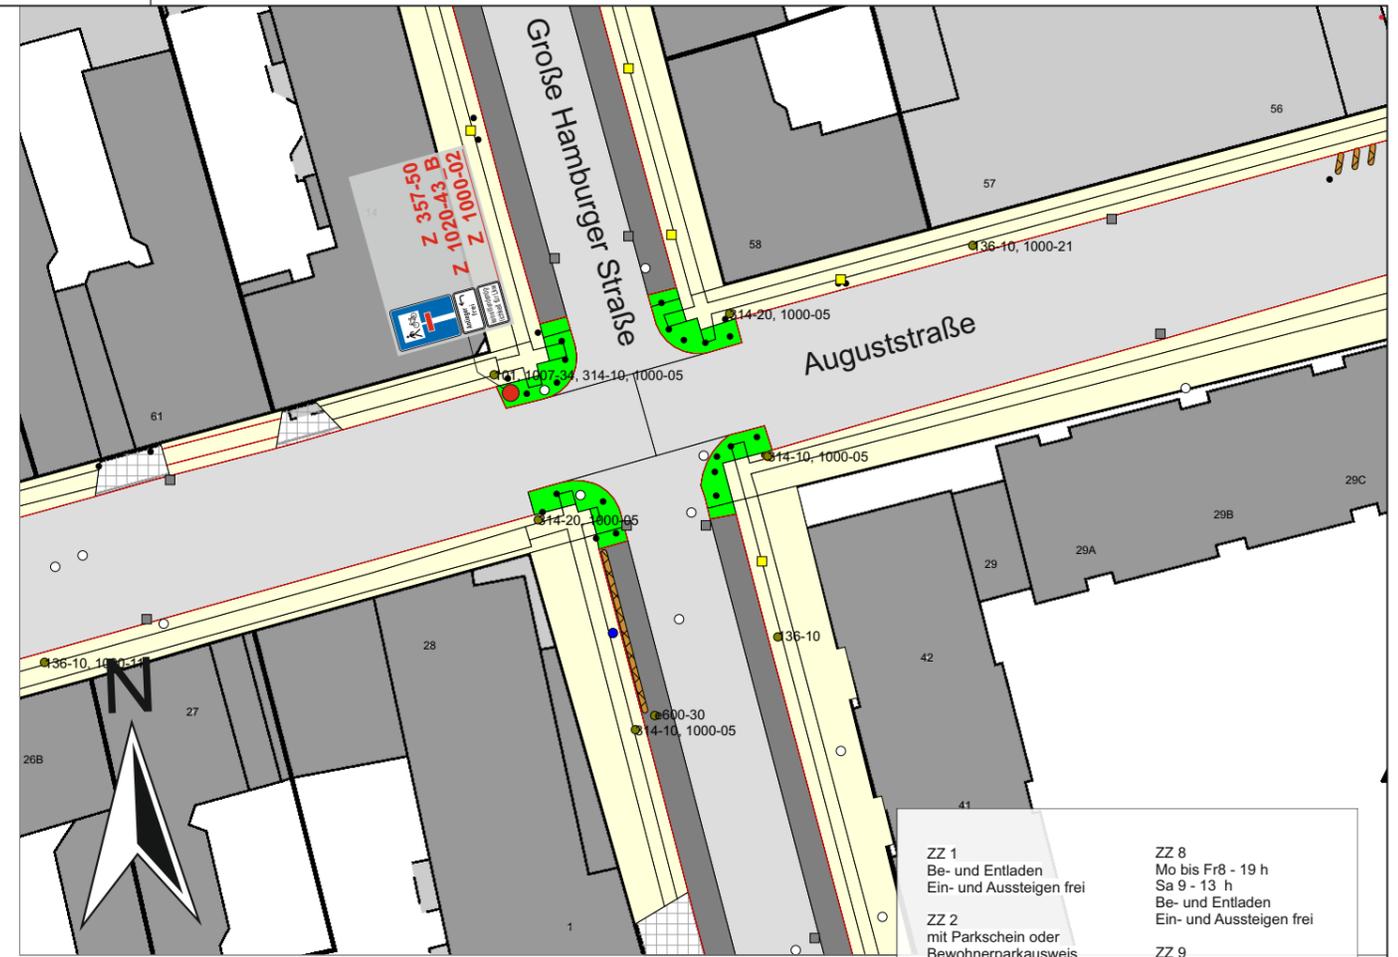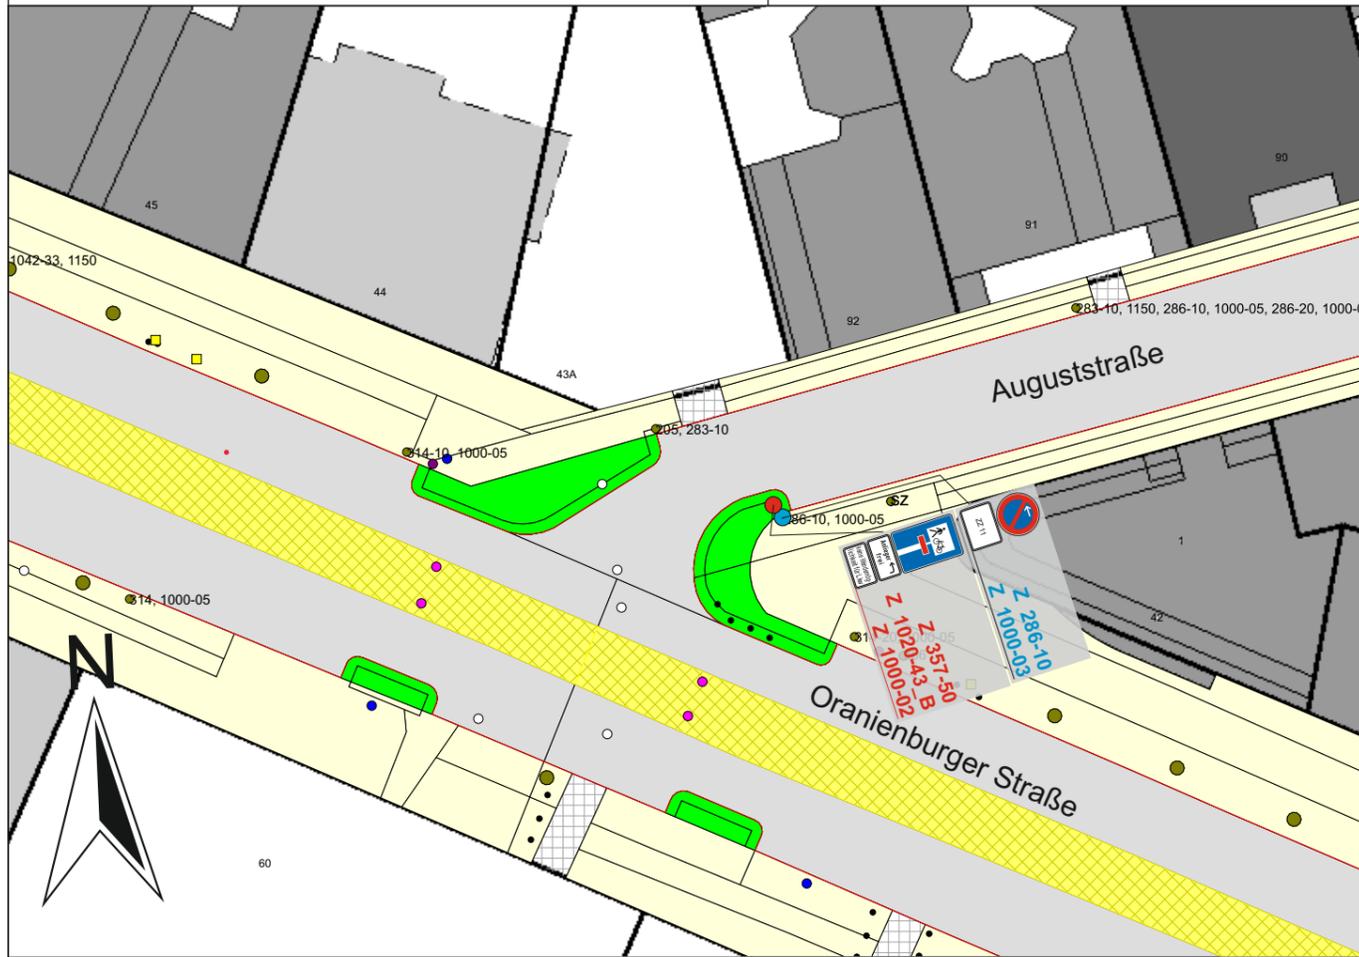

| | |
|---|--|
| ZZ 1 Be- und Entladen Ein- und Aussteigen frei | ZZ 8 Mo bis Fr 8 - 19 h Sa 9 - 13 h Be- und Entladen Ein- und Aussteigen frei |
| ZZ 2 mit Parkschein oder Bewohnerparkausweis für Zone 29 Mo- Fr 19 bis 24h Sa 13-24 h So 9 - 24 h | ZZ 9 Mo bis Fr 16 - 24 h Sa 13 - 24 h So 9 - 24 h Bewohner mit Parkausweis für Zone 29 frei |
| ZZ 3 mit Parkschein oder Bewohnerparkausweis für Zone 29 9-24 h | ZZ 10 Mo bis Fr 8 - 16 h Sa 8 - 13 h Be- und Entladen Ein- und Aussteigen frei |
| ZZ 4 mit Parkschein oder Bewohnerparkausweis für Zone 29 Mo- Sa 16 bis 24h u. So 9 - 24 h | ZZ 11 9 - 24 h Bewohner mit Parkausweis für Zone 29 frei |
| ZZ 5 Mo bis Sa 8 - 16 h Be- und Entladen Ein- und Aussteigen frei | ZZ 12 Mo - Sa 8 - 19 h |
| ZZ 6 mit Parkschein oder Bewohnerparkausweis für Zone 29 Mo- Fr 17 bis 24 h Sa u. So 9 - 24 h | ZZ 13 Be- und Entladen Ein- und Aussteigen frei |
| ZZ 7 Mo bis Fr 7 - 17 h Be- und Entladen Ein- und Aussteigen frei | ZZ 14 Mo -Sa 7-17 h |
| | ZZ 15 Gehweg- schäden |
| | ZZ 16 Keine Wendemög- lichkeit für Lkw |

Zeichenerklärung:

- Z 205 vorhandene Markierung / Beschilderung
- ~~Z 205~~ vorhandene Markierung / Beschilderung abordnen / entfernen
- / Z 205 geplante Markierung / Beschilderung
- roter Punkt = geplanter Sperrpfosten Z 600-60
- grüner Ring = 0,5 m Schrammbord
- gelber Ring = 0,25 m Sicherheitsabstand
- vorhandenen Absperrpfosten ausbauen

Hinweise:

- Bestand ist nicht vollumfänglich dargestellt (Gehwegüberfahren, Abläufe, Verkehrszeichen)!
- Plangrundlagen sind keine Vermessungen.

Plangrundlagen:

Straßenbefahrung 2014

| | | | |
|--------------------------|------------------------------------|-----------|------------------------------|
| Projekt | Fahrradstraße Tucholskystr. | | |
| Projekt-Nr. | 23.020 | Maßstab | 1:500 |
| Projekt- beschreibung | zw. Torstr. u. Oranienburger Str. | Blatt-Nr. | 6 |
| | Verkehrszeichenplan | Datum | 28.06.2023 |
| Format | Din A 3 | Name | |
| Auftrag- nehmer | | Datei | VZP_Tucholskystr_6 von 6.cdr |

**Bezirksamt Mitte von Berlin
Straßen- und Grünflächenamt**

