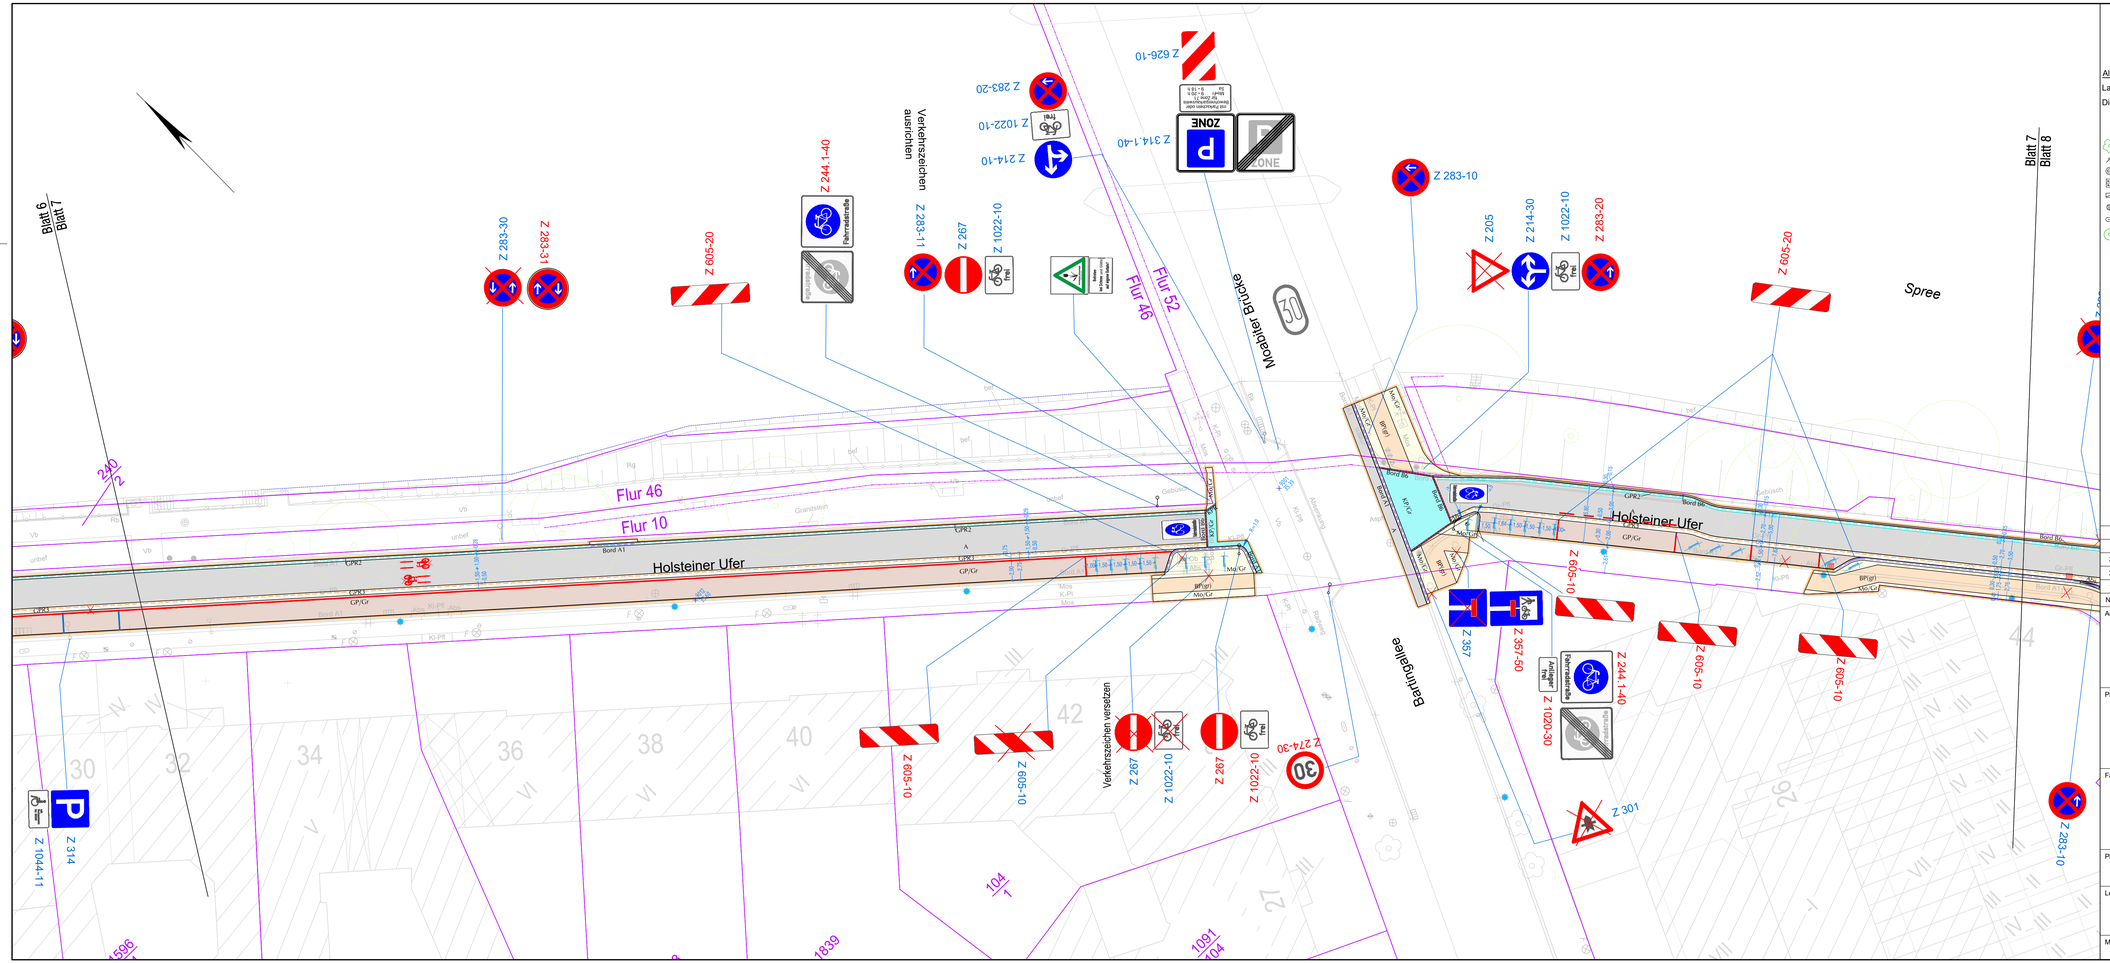

Legende Bestand

Allgemeine Hinweise:

Lagesystem: Soldner Berlin Landeskoordinaten (Netz 88), Höhensystem: DHHN92

Die übernommenen ALK-Daten sind grau dargestellt.

Zeichenerklärung Bestandsplan:

- Laub- u. Nadelbaum (nicht unter Baumschutz)
- Gas- u. Wasserschieber
- Revisionsschächte
- Kabelziehschacht
- Benzin- u. Fettabscheider
- Regenwassereinläufe
- Unter- u. Oberflurhydrant
- Laub- u. Nadelbaum mit Stammumfang u. Kronen Ø
- oberird. Verteilerkasten
- Wasserhahn
- Poller
- Schild, Tafel
- Anschlagsäule
- Mast
- elektrische Laterne
- Verkehrs- u. Straßenschild
- Ampel u. Ampelkasten
- Bushaltestelle
- Schranke
- Findling
- Bank
- Laterne
- Schacht
- Schieberkappe Wasser
- Schieberkappe Gas
- Poller
- Papierkorb
- Fahnenmast
- Pumpe
- Denkmal

Befestigungsart:

Mos	= Mosaikpflaster
K-Pl	= Kunststoff-Platten
Ki-Pl	= Kleinsteinpflaster
Gr-Pl	= Großsteinpflaster
Gr-Pl	= Granitplatten
Pl	= Betonplatten
Asph	= Asphalt
Bet	= Beton
Vb	= Verbundstein
Bk	= Bordkante
Rb	= Rasenbord
unbef	= unbefestigt
LS	= Lichtschacht/Kellerhals
Rg	= Rasengittersteln
MoB	= Mosaiksteinpflaster/Bernburger
Mo	= Mosaiksteinpflaster/Granit
Ob	= Oberboden
Schä	= Schacht
AK	= Absenker
Bord A1	= Bord Granit Breite = 30cm
Bord B6	= Bord Granit Breite = 12cm
GPR	= Großpflasterreihe
KPR	= Kleinpflasterreihe
Kst/6	= Kantenstein Breite = 6cm
Kst/8	= Kantenstein Breite = 8cm
Kst/10	= Kantenstein Breite = 10cm

Plansignaturen:

- Mauer
- Stützmauer
- Zaun
- Geländer
- Böschung
- Vegetationsgrenze
- Hecke
- vorhandene bauliche Anlagen
- Markierung Bestand

- 32.95 Höhe ü. NHN
- = 32.95 UK-Bauwerk-Höhe ü. NHN
- × 34.62 Höhe Bestand

Enhaurfsvermessung erstellt durch das Vermessungsbüro:

Zech Ruth

Harald Zech
Manfred Ruth

Öffentlich bestellte Vermessungsingenieure

Zwieseestraße 141
12055 Berlin

T 030/4 38 05-0
F 030/4 38 05-150
info@zech-ruth.de
www.zech-ruth.de

Legende Planung
liegt als Anlage bei

Zuständigkeit: Straßen- und Grünflächenamt

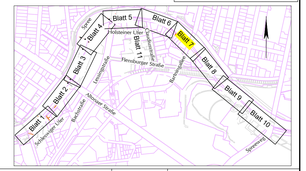

Nr.:	Änderung / Ergänzung	Datum	Name / Stelle
3	Ergänzung Markierung Behindertenparkplatz	16.01.2023	P. Meyer / IH
2	Anpassung der Beschilderung Fahrradstraße und Fahrradparkplätze	06.09.2021	P. Meyer / IH
1	Änderung Markierung und Beschilderung Fahrradstraße	21.05.2021	P. Meyer / IH

Auftraggeber:

Berlin

Bezirksamt Mitte von Berlin
Abteilung Weiterbildung, Kultur, Umwelt, Natur, Straßen und Grünflächen
Straßen- und Grünflächenamt
Karl-Marx-Allee 31
10178 Berlin

Projekt:

Spreeradweg 4.-6. BA
von Bezirksgrenze Charlottenburg
bis Lutherbrücke

Bezirksamt Mitte von Berlin
Straßenverkehrsbehörde

Verkehrszeichenplan straßenverkehrsbehördlich angehört am

Unterschrift

Fachplaner:

INGENIEURBÜRO HEENE
Husemannstraße 6
10435 Berlin
FON 030 44031408
Mail info@ib-heene.de

	Datum	Zeichen
entworfen	02.03.2018	S.Heene
bearbeitet	24.08.2020	P. Haase
geprüft	24.08.2020	S.Heene

Blatt 7 von 11

Planinhalt:

Markierungs- und Beschilderungsplan

Leistungsphase: *Ausführungsplanung*

Planungsphase: 1 2 3 4 5 6

Höhensystem: DHHN92

Koordinatensystem: Soldner

Maßstab: 1:250

Blattgröße: 1050 x 400

Plannummer: 14617ap03.dwg